


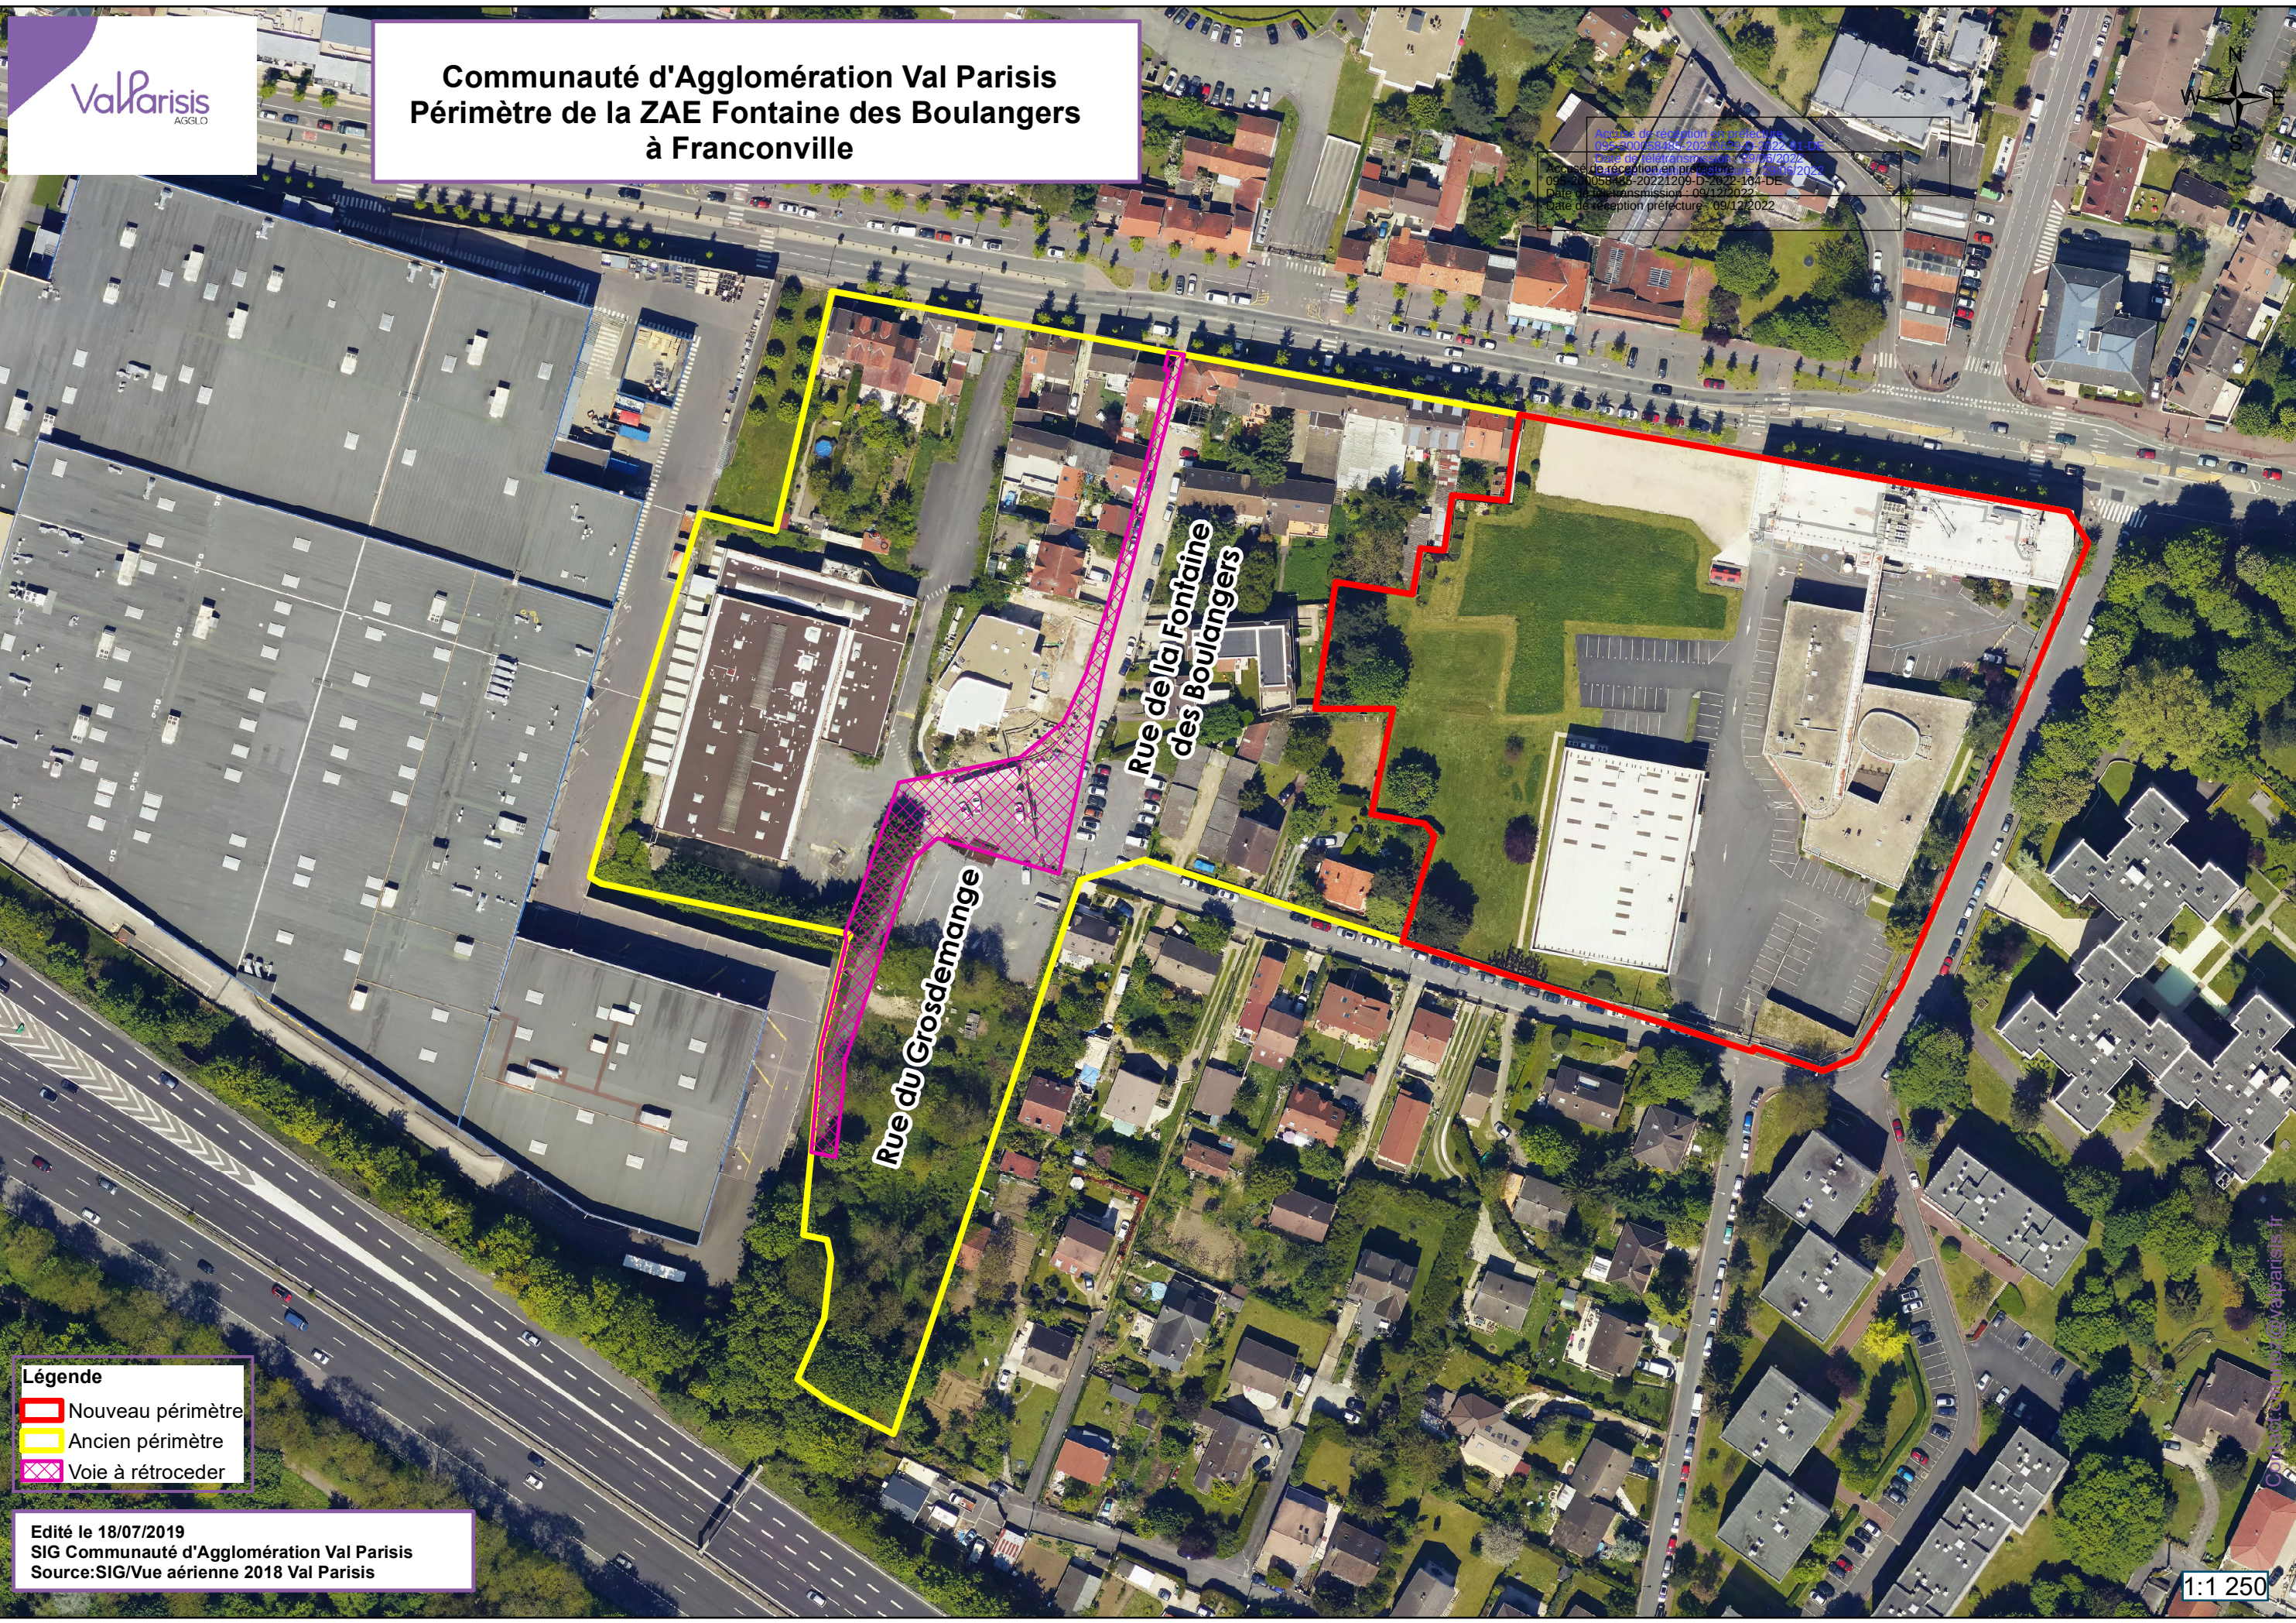

Communauté d'Agglomération Val Parisis
Périmètre de la ZAE Fontaine des Boulangers
à Franconville


Légende
Nouveau périmètre
Ancien périmètre
Voie à rétroceder

Edité le 18/07/2019
SIG Communauté d'Agglomération Val Parisis
Source: SIG/Vue aérienne 2018 Val Parisis